




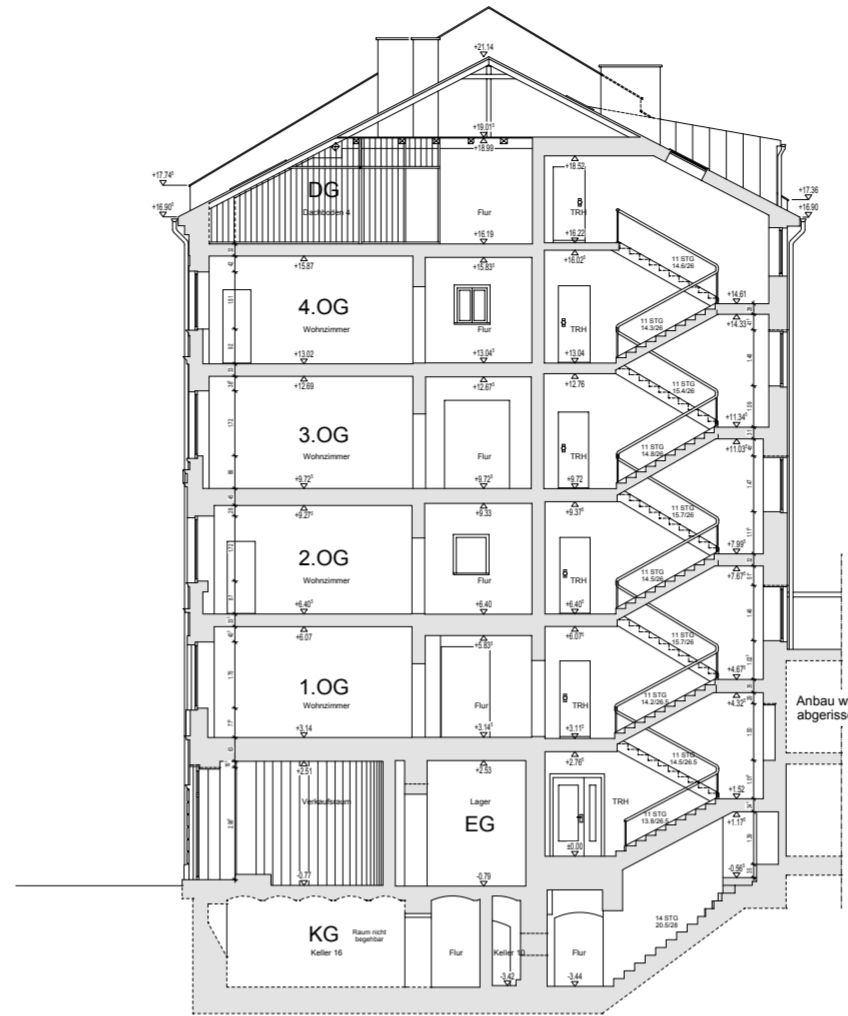


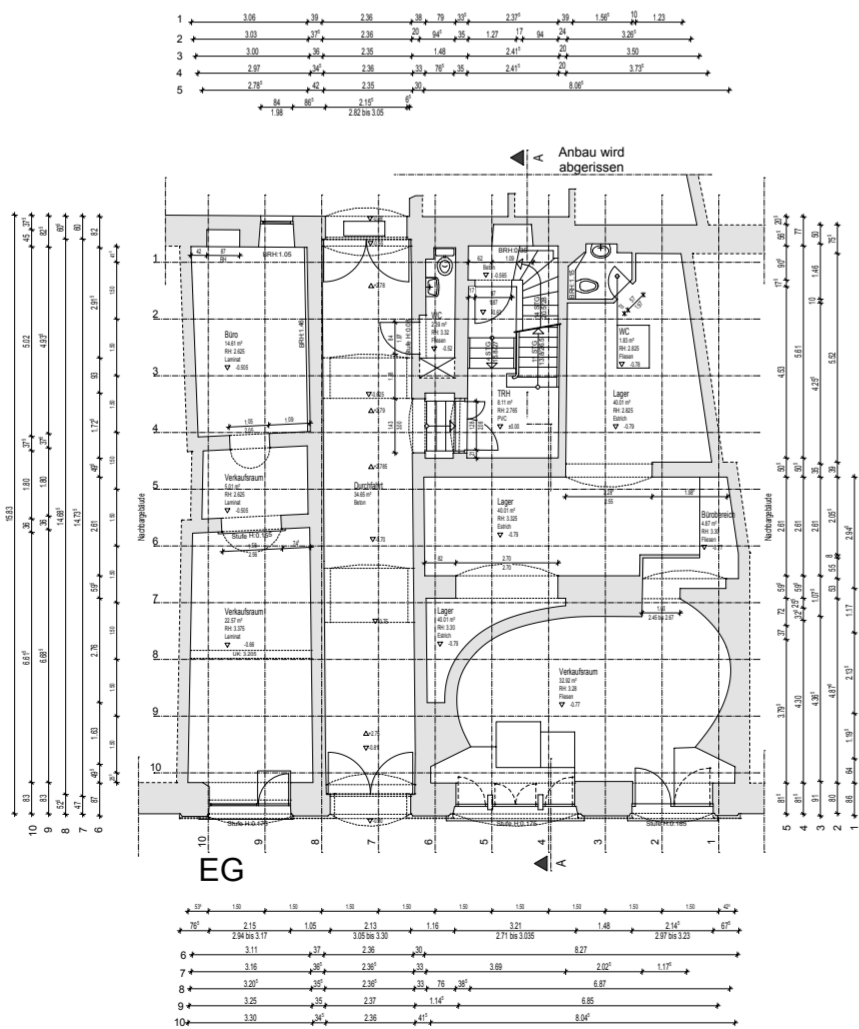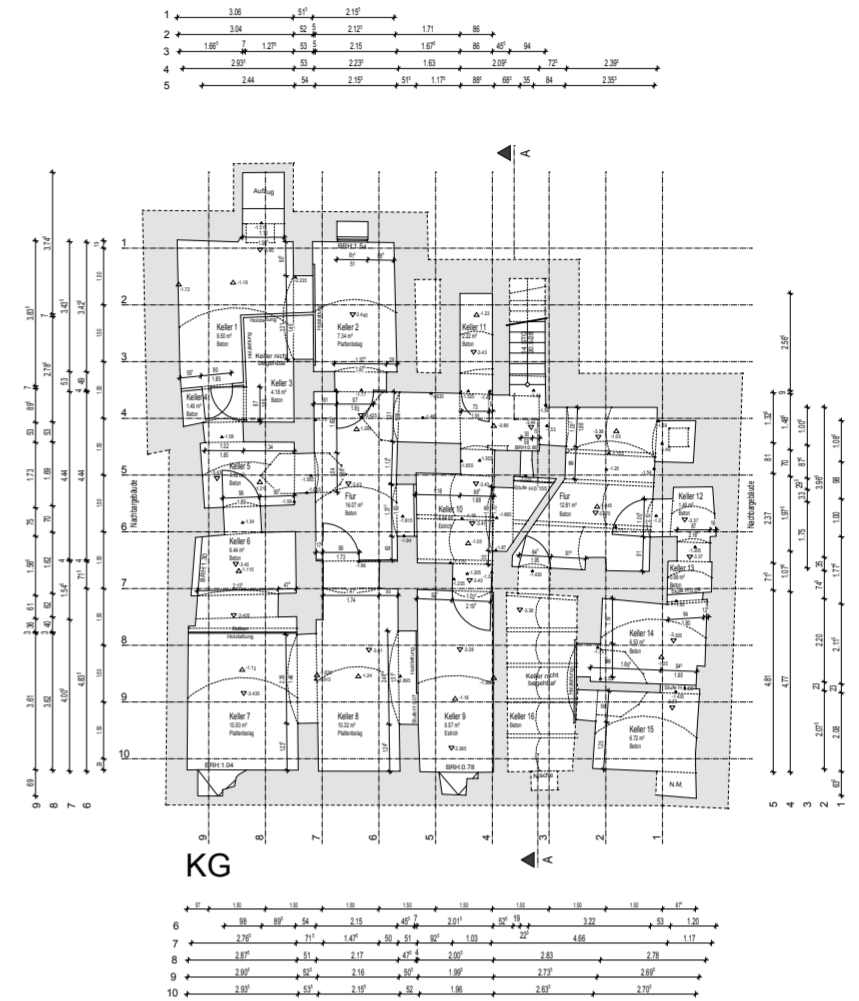
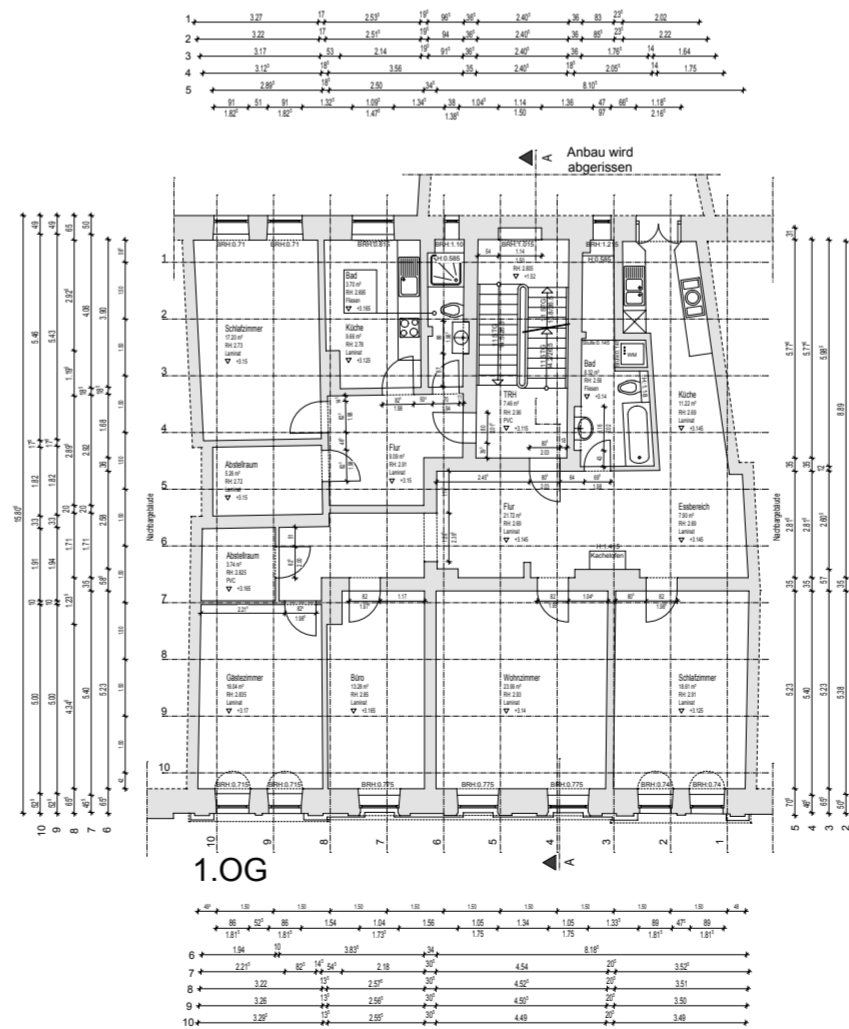

1.OG

BESTANDSPLAN

WOHN- und GESCHÄFTSHAUS
in MÜNCHEN
M 1:200 geplottet

VERMESSUNG und AUFMASS
durch:



cad planpartner bauplanungs gmbh
langbehnstr. 9
d- 83022 rosenheim
t +49 8031 2844 0
f +49 8031 2844 10
www.cad-planpartner.de
office@cad-planpartner.de