
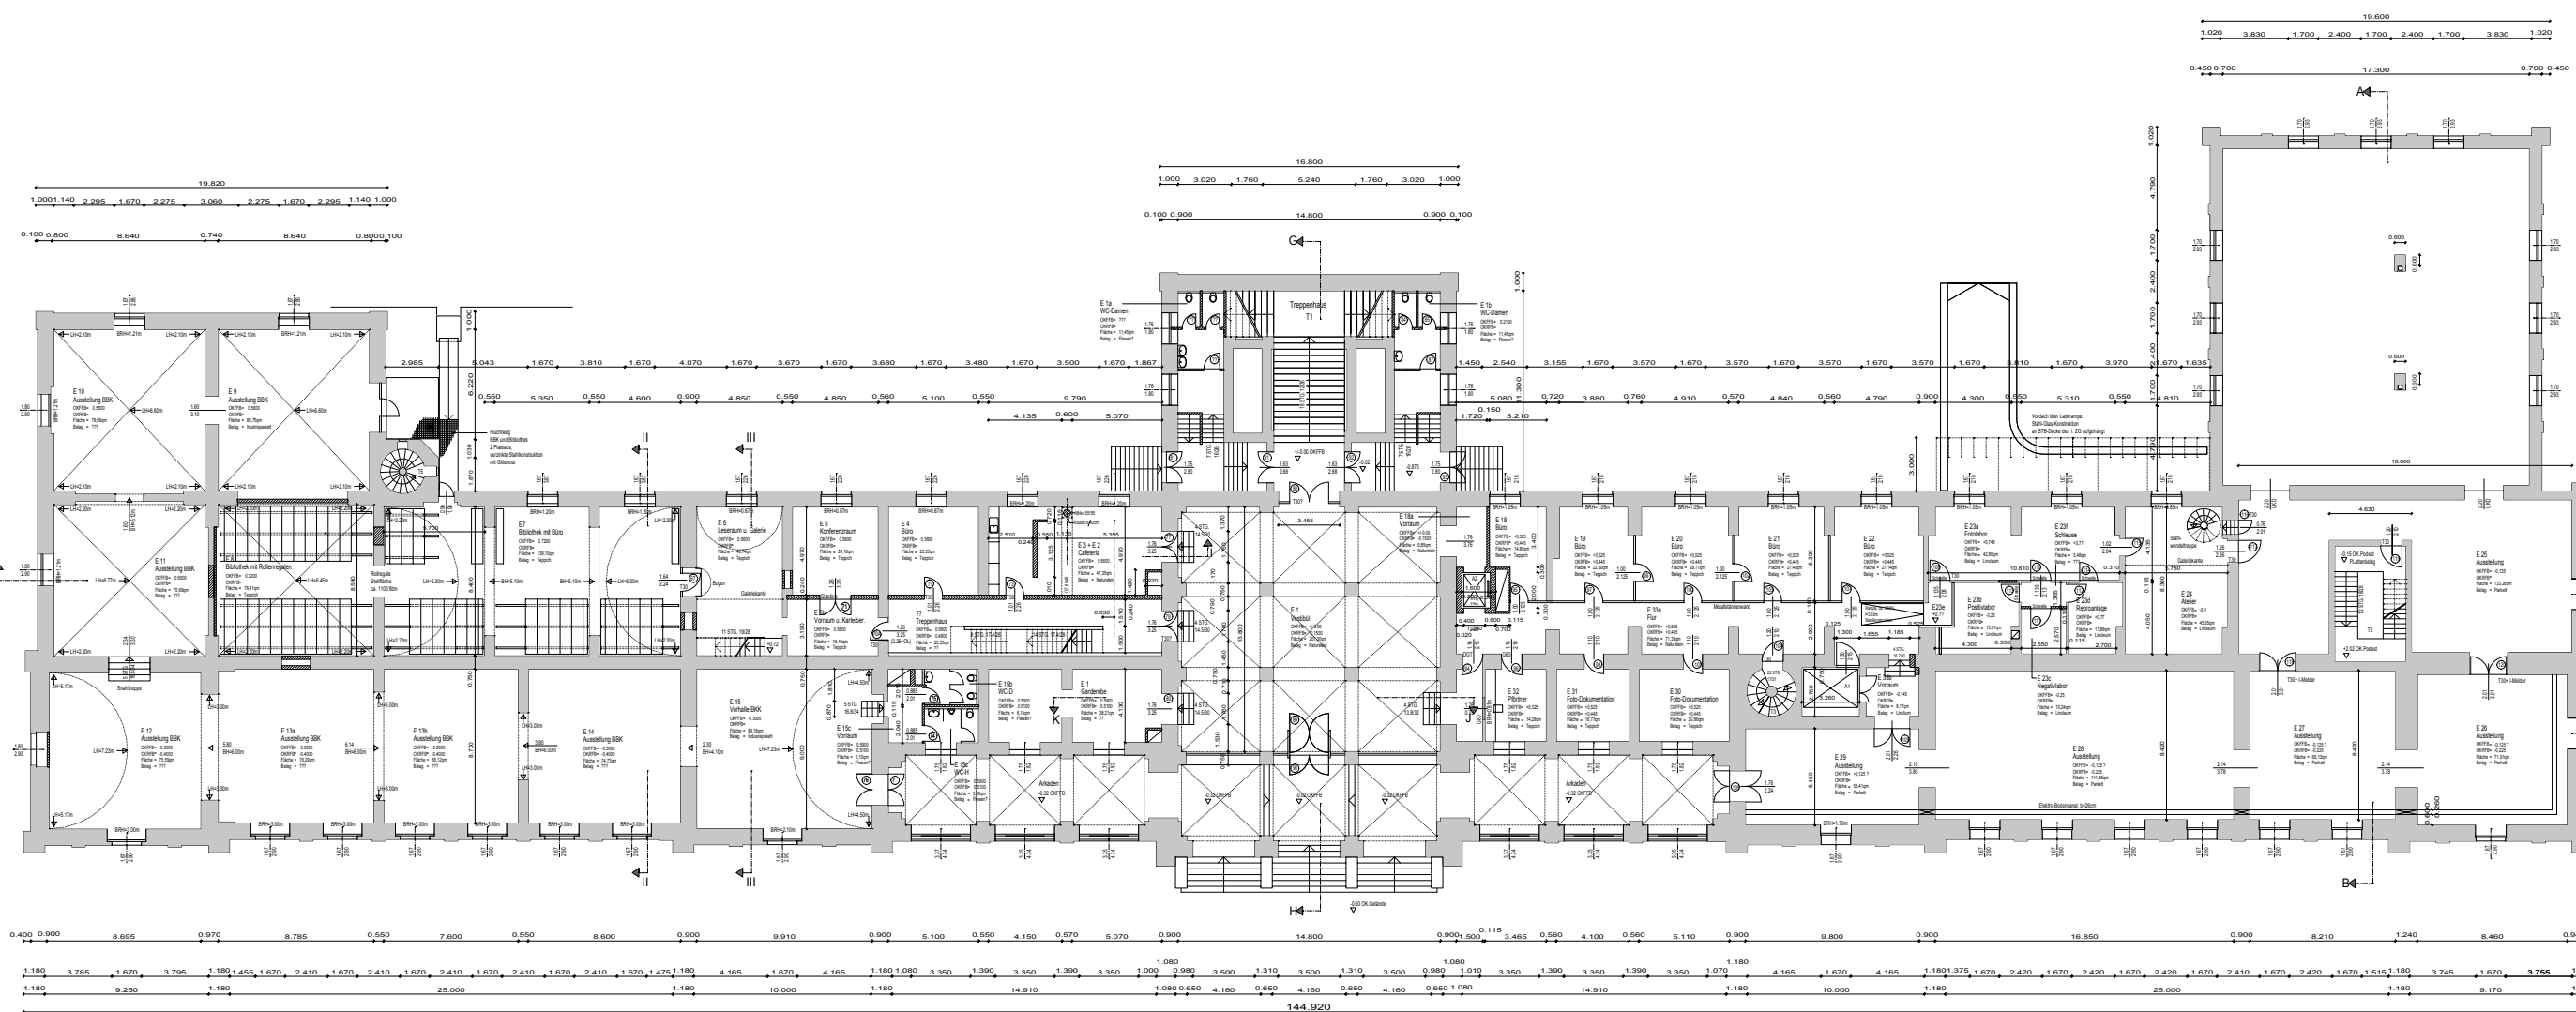


Nordansicht

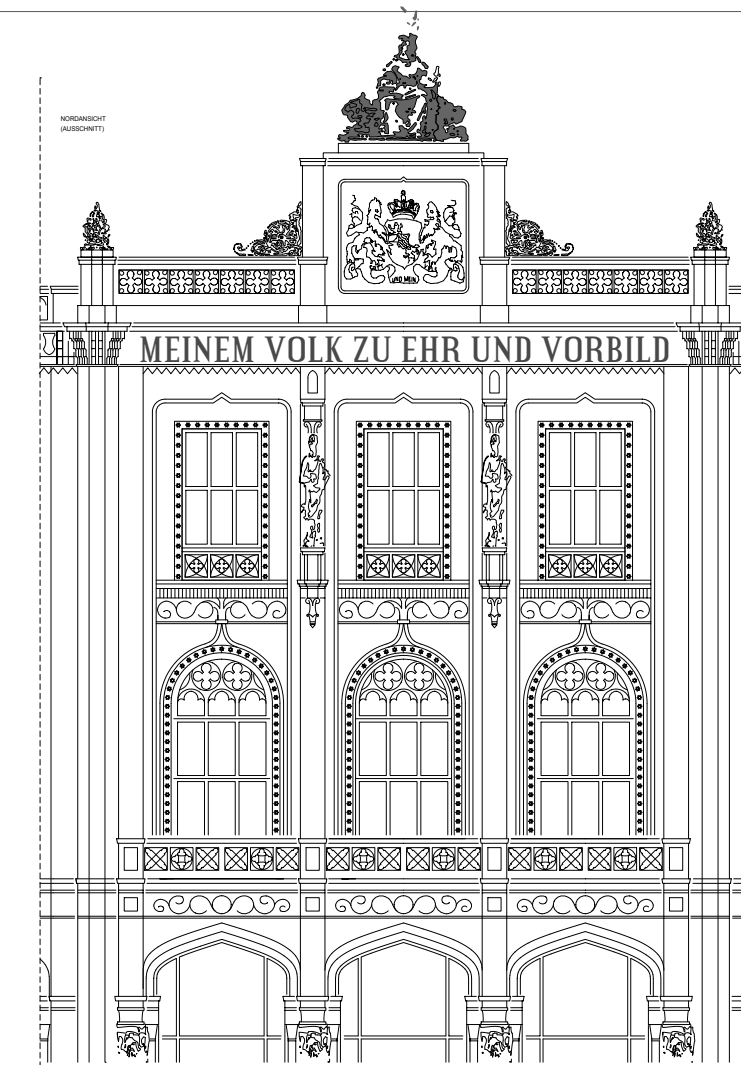

# BESTANDSPLAN

MUSEUM FÜR VÖLKERKUNDE  
in MÜNCHEN

M 1:200 / 100 geplottet

VORLAGE: ALTPLÄNE  
BEARBEITUNG DER BESTANDPLANUNG



cad planpartner bauplanungs gmbh  
langbehnstr. 9  
d- 83022 rosenheim  
t +49 8031 2844 0  
f +49 8031 2844 10  
www.cad-planpartner.de  
office@cad-planpartner.de