



SCHNITT A-A  
STADTSCHREIBERHAUS




SÜDWESTANSICHT  
STADTSCHREIBERHAUS

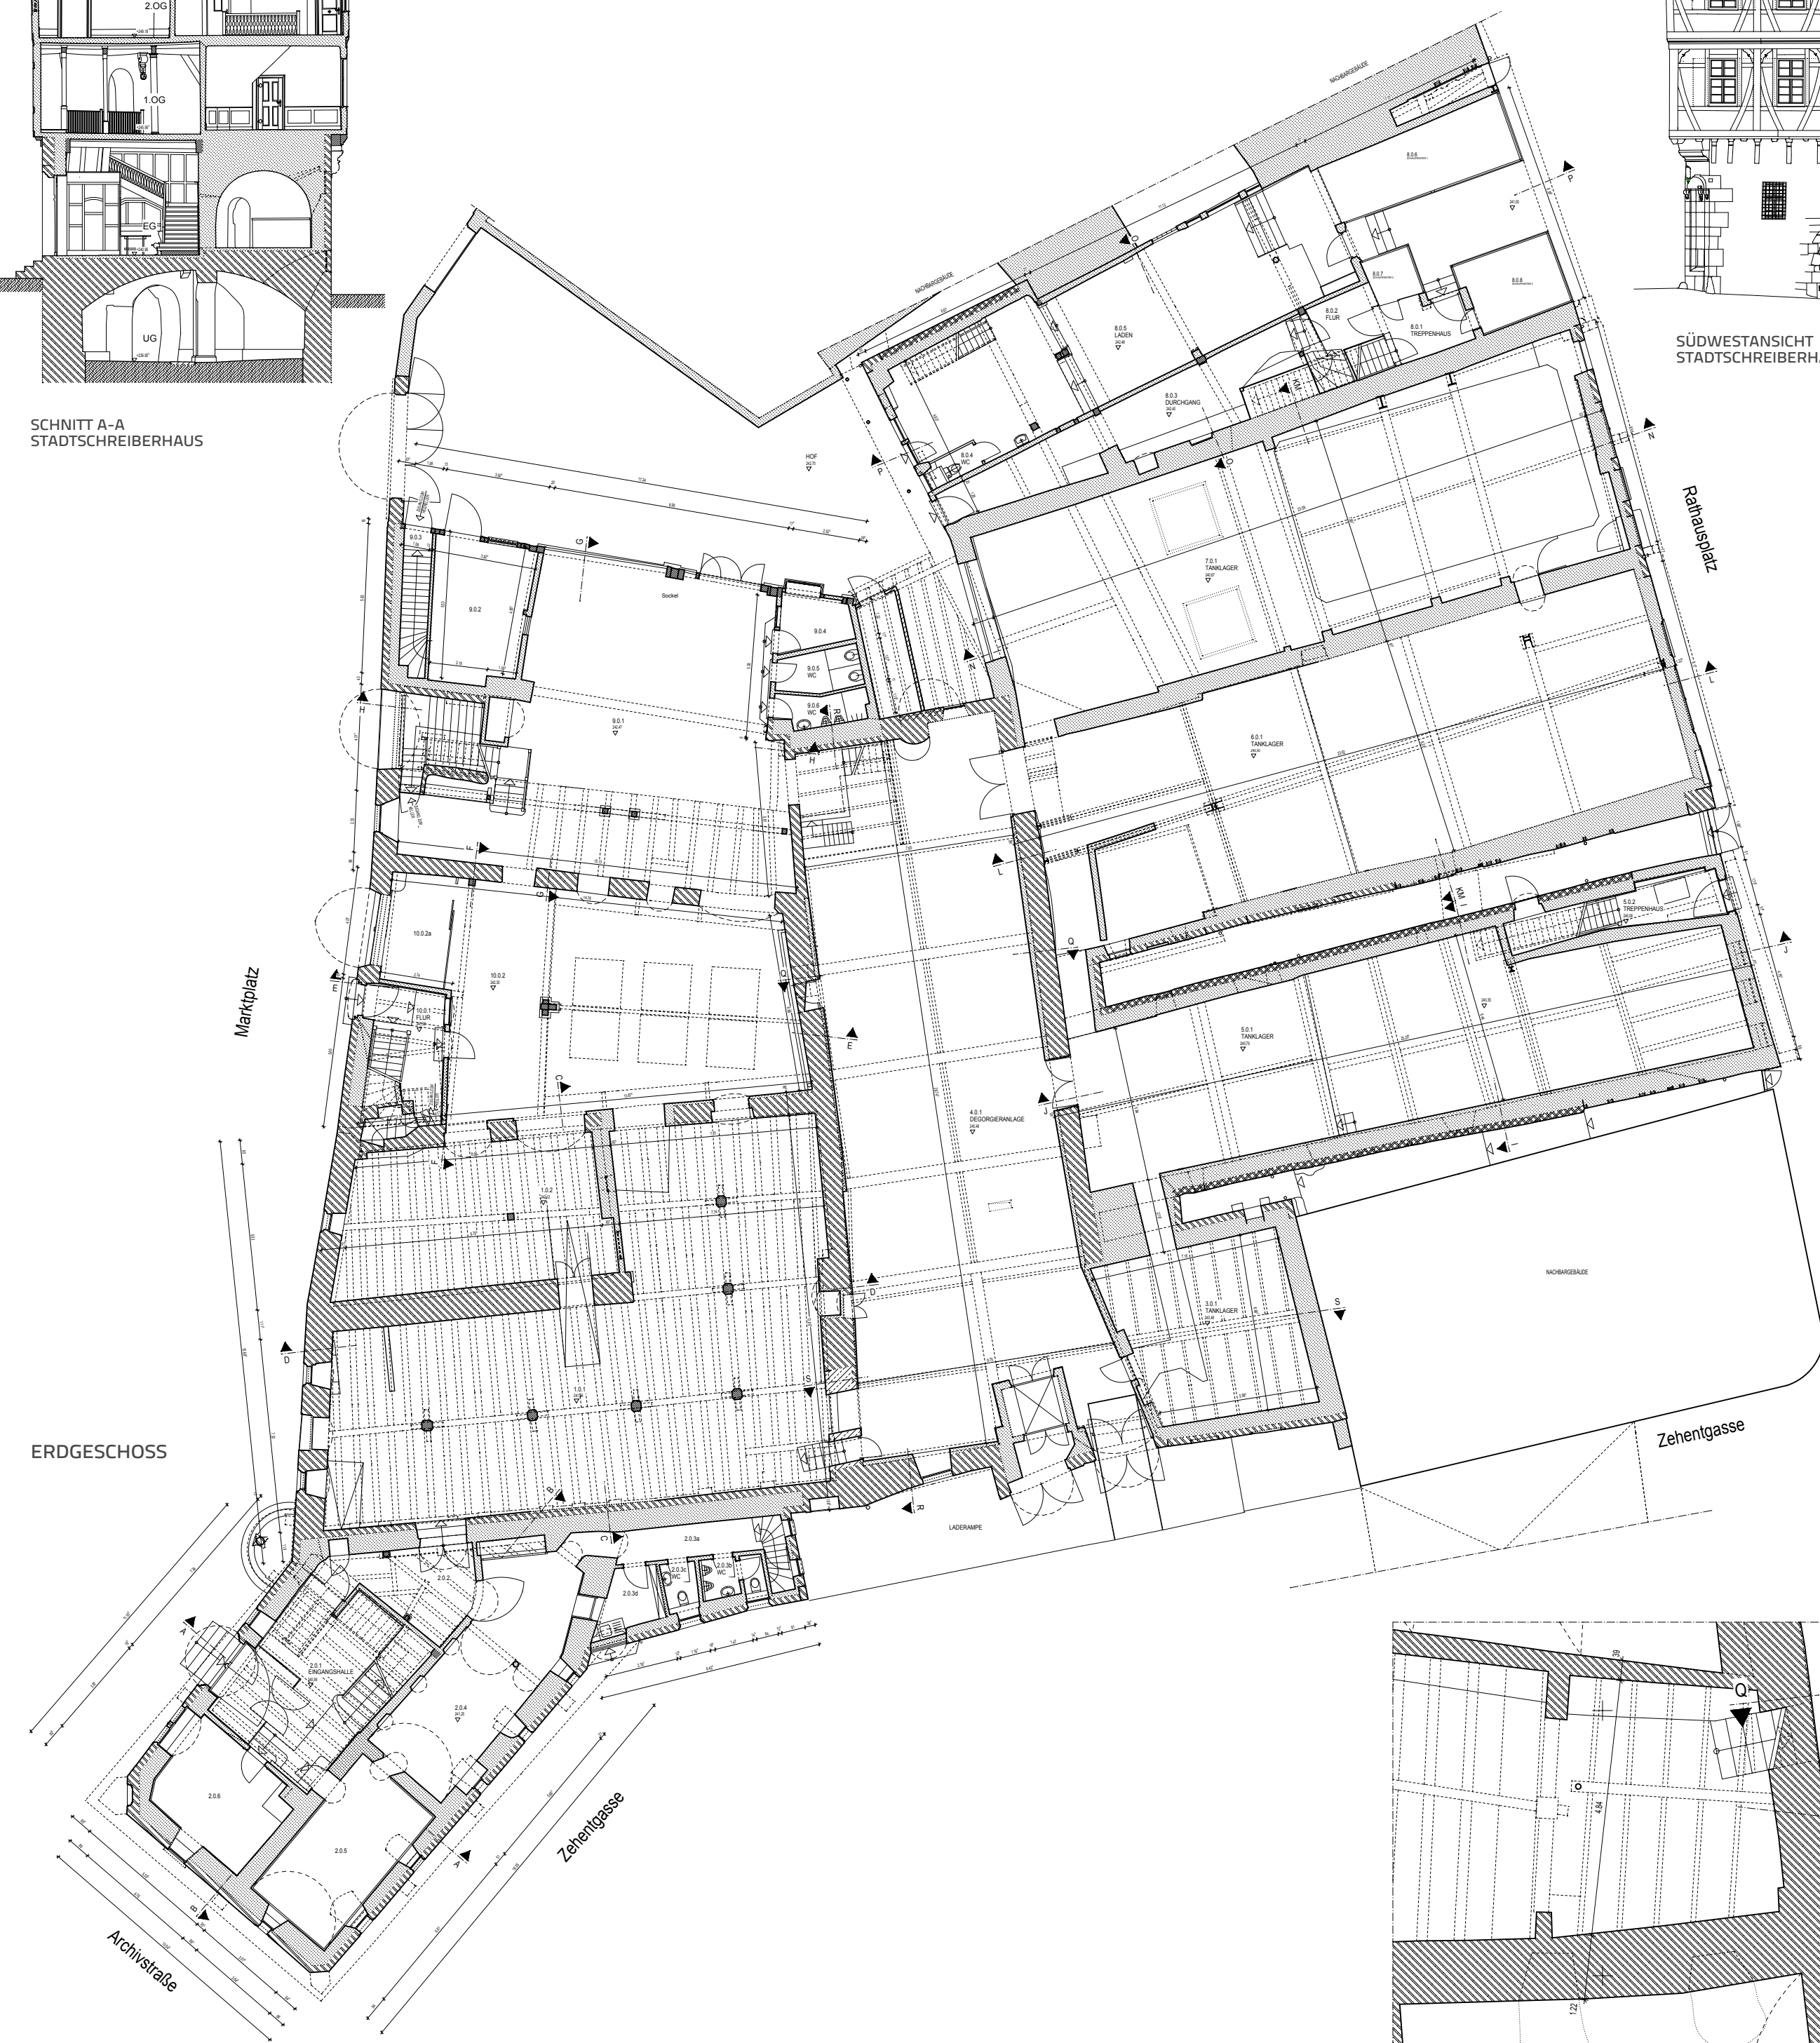

ERDGESCHOSS

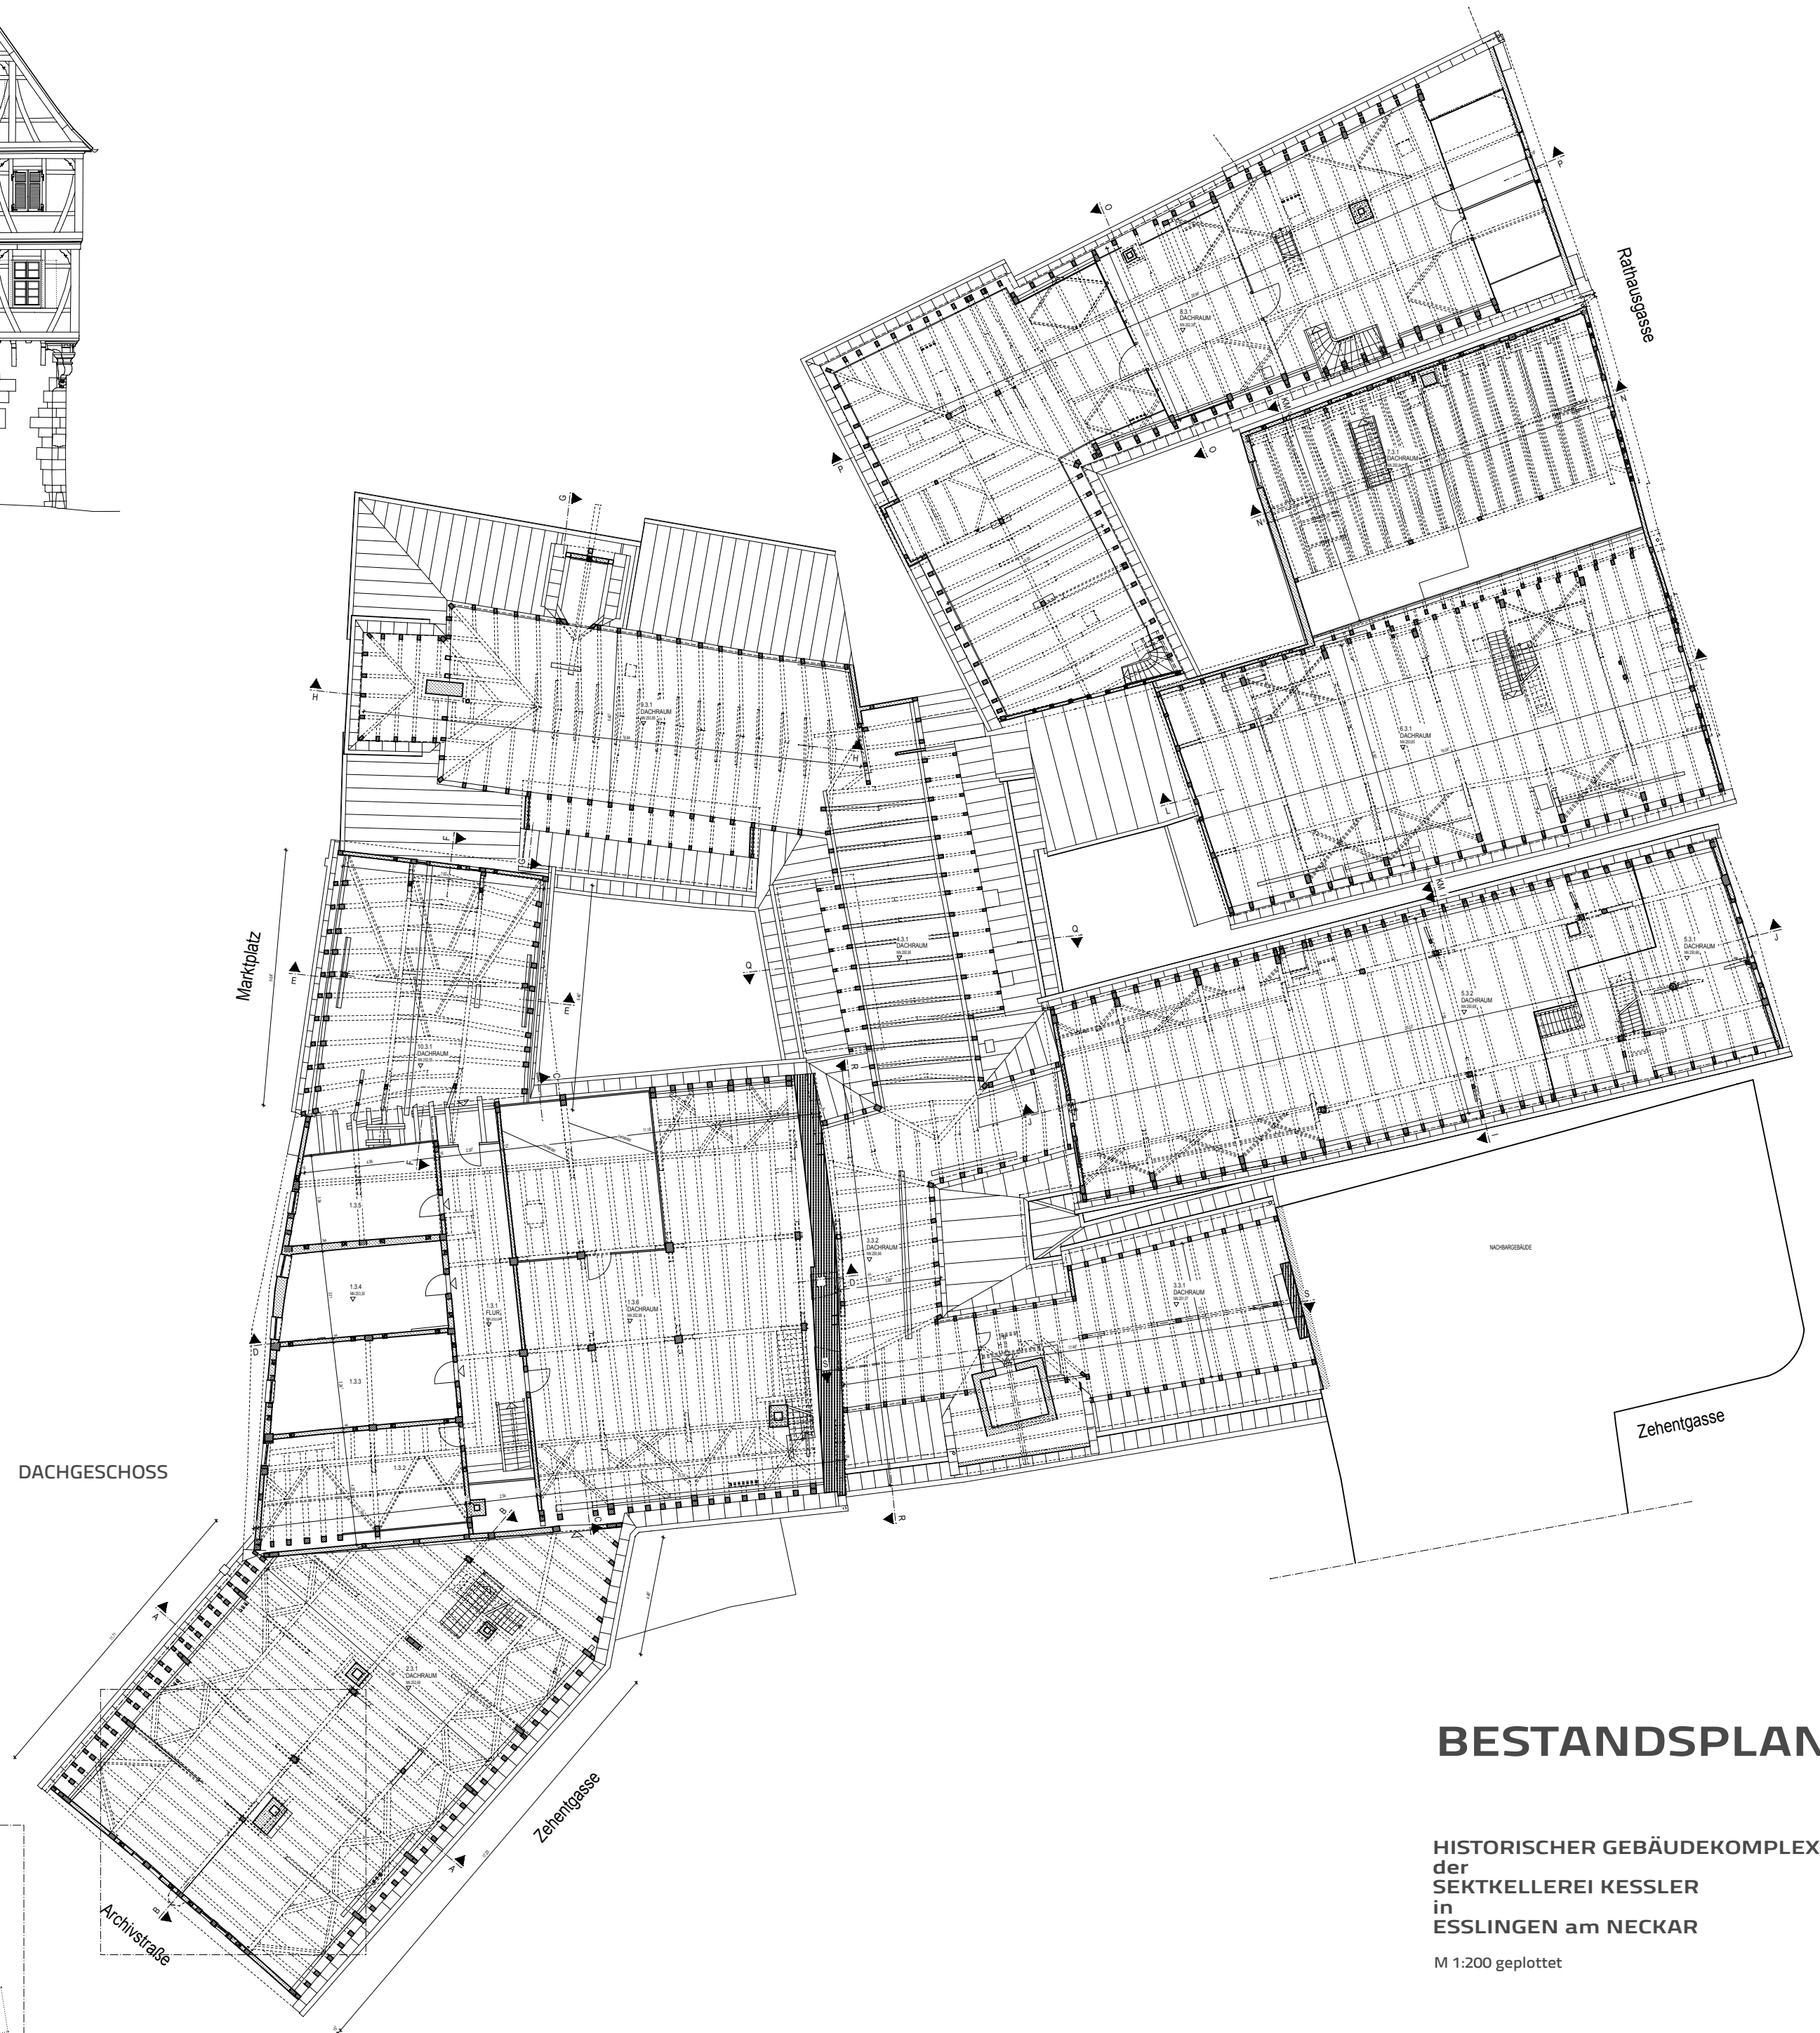

DACHGESCHOSS

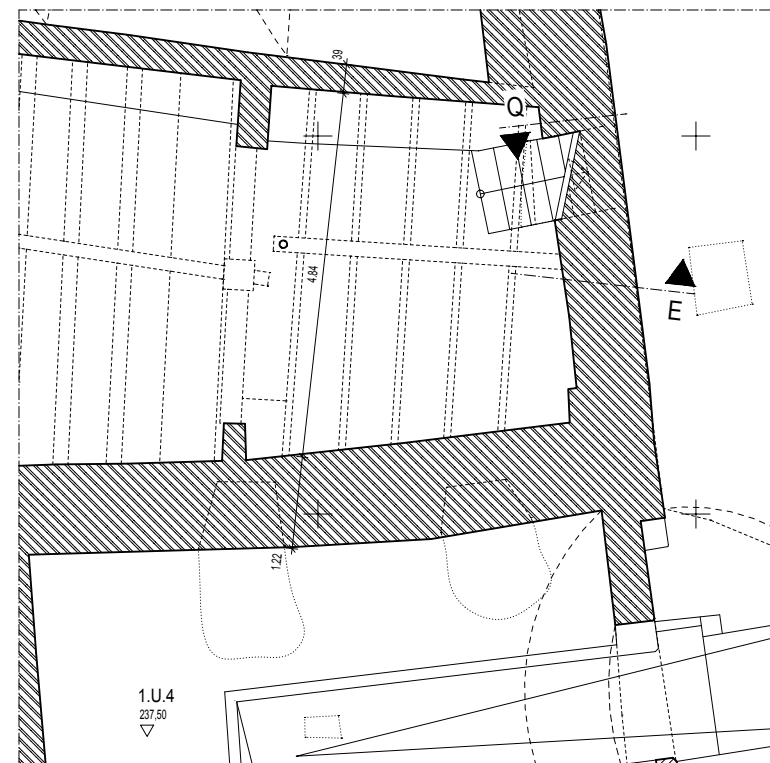

KELLERGESCHOSS MARKTPLATZ 23

# BESTANDSPLAN

HISTORISCHER GEBÄUDEKOMPLEX  
der  
SEKTELLEREI KESSLER  
in  
ESSLINGEN am NECKAR  
M 1:200 geplottet

VERMESSUNG, AUFMASS, ZEICHNUNG  
durch:  
planung  
vermessung  
zeichnung  
**planpartner**

cad planpartner bauplanungs gmbh  
langbehstr. 9  
d- 83022 rosenheim  
t+49 8031 2844 0  
f+49 8031 2844 110  
www.cad-planpartner.de  
office@cad-planpartner.de