
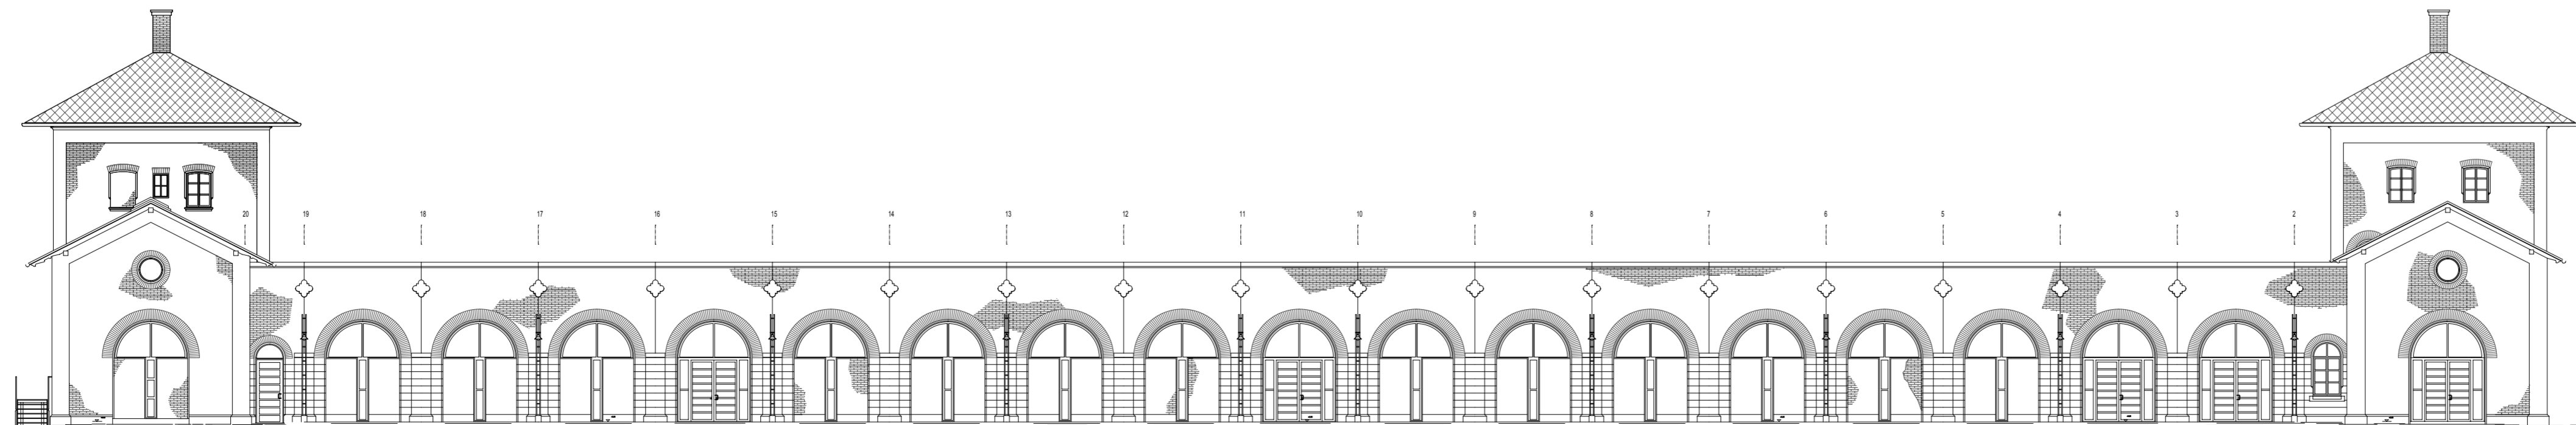


KOPFBAU NORD-WEST ANSICHT von SÜD-WEST

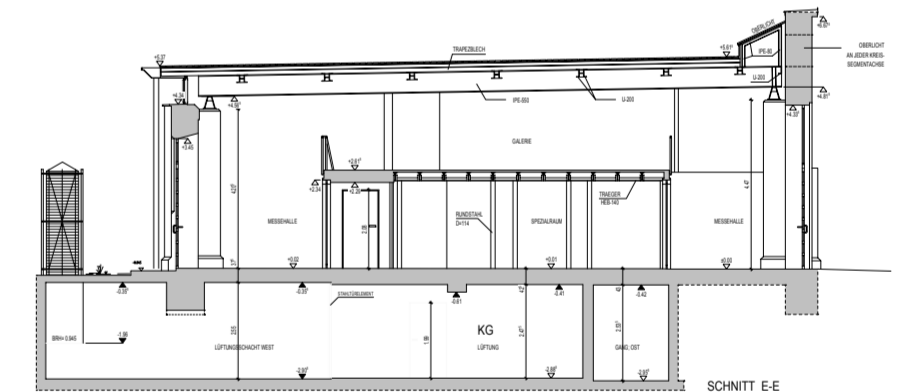

KOPFBAU SÜD-OST ANSICHT von NORD-WEST

ABWICKLUNG ROTUNDE

ABWICKLUNG ROTUNDE

KOPFBAU NORD-WEST ANSICHT von SÜD-OST

BESTANDSPLAN

HISTORISCHES
LOKSCHUPPENAREAL
in
ROSENHEIM
M 1:200 geplottet

VERMESSUNG, AUFMASS, ZEICHNUNG
durch:



cad planpartner bauplanungs gmbh
langbehstr. 9
d- 83022 rosenheim
t +49 8031 2844 0
f +49 8031 2844 10
www.cad-planpartner.de
office@cad-planpartner.de